

【資料3】



□ 案内図 S.1:10000

I. 建築工事仕様

1. 共通仕様


- (1) 図面及び特記仕様書に記載されていない事項は、全て以下の仕様書最新版による。
 - 公共建築改修工事標準仕様（建築工事編：電気設備工事編；機械設備工事編）
 - 木造建築工事標準仕様書
 - 公共住宅事業者等連絡協議会編集、公共住宅建設工事共通仕様書
 - 長野県土木部共通仕様書

II. 特記仕様

I. 一般共通事項

- ・設計図書に明示のない場合、現場の納まり及び取扱いなどの関係で誤りを生じた場合は、その都度監督員と協議すること。
- ・工事に関連の部分は適時養生等を行うこととし、傷・破損等が生じた場合は監督員と協議すること。
- ・工具用能力及び水は講習者の負担において準備することを原則とする。
- ・場内危険材は適正に処理すること。また、残土を含み場外自由処分とする。
- ・第三者に危害のおそれのある場合は適時安全対策を講ずること。
- ・設計図書に明示のないその他の工事については監督員の承認を得ること。
- ・設備機器の位置、取扱い等の検討できる施工図を提出し監督職員の承認を受けること。
- ・施工図、完成図を作成し工事完了時に提出すること。
- ・内装材についてはFSC合規基準規格品を使用することを標準とする。

案内図 仕様書		縮尺	図示	
(旧) 借宿警察職員住宅 北佐久郡軽井沢町大字長倉5424-1				
町長		課長		
照査		設計		製図
図面番号 2 葉中之 1				
軽井沢町				

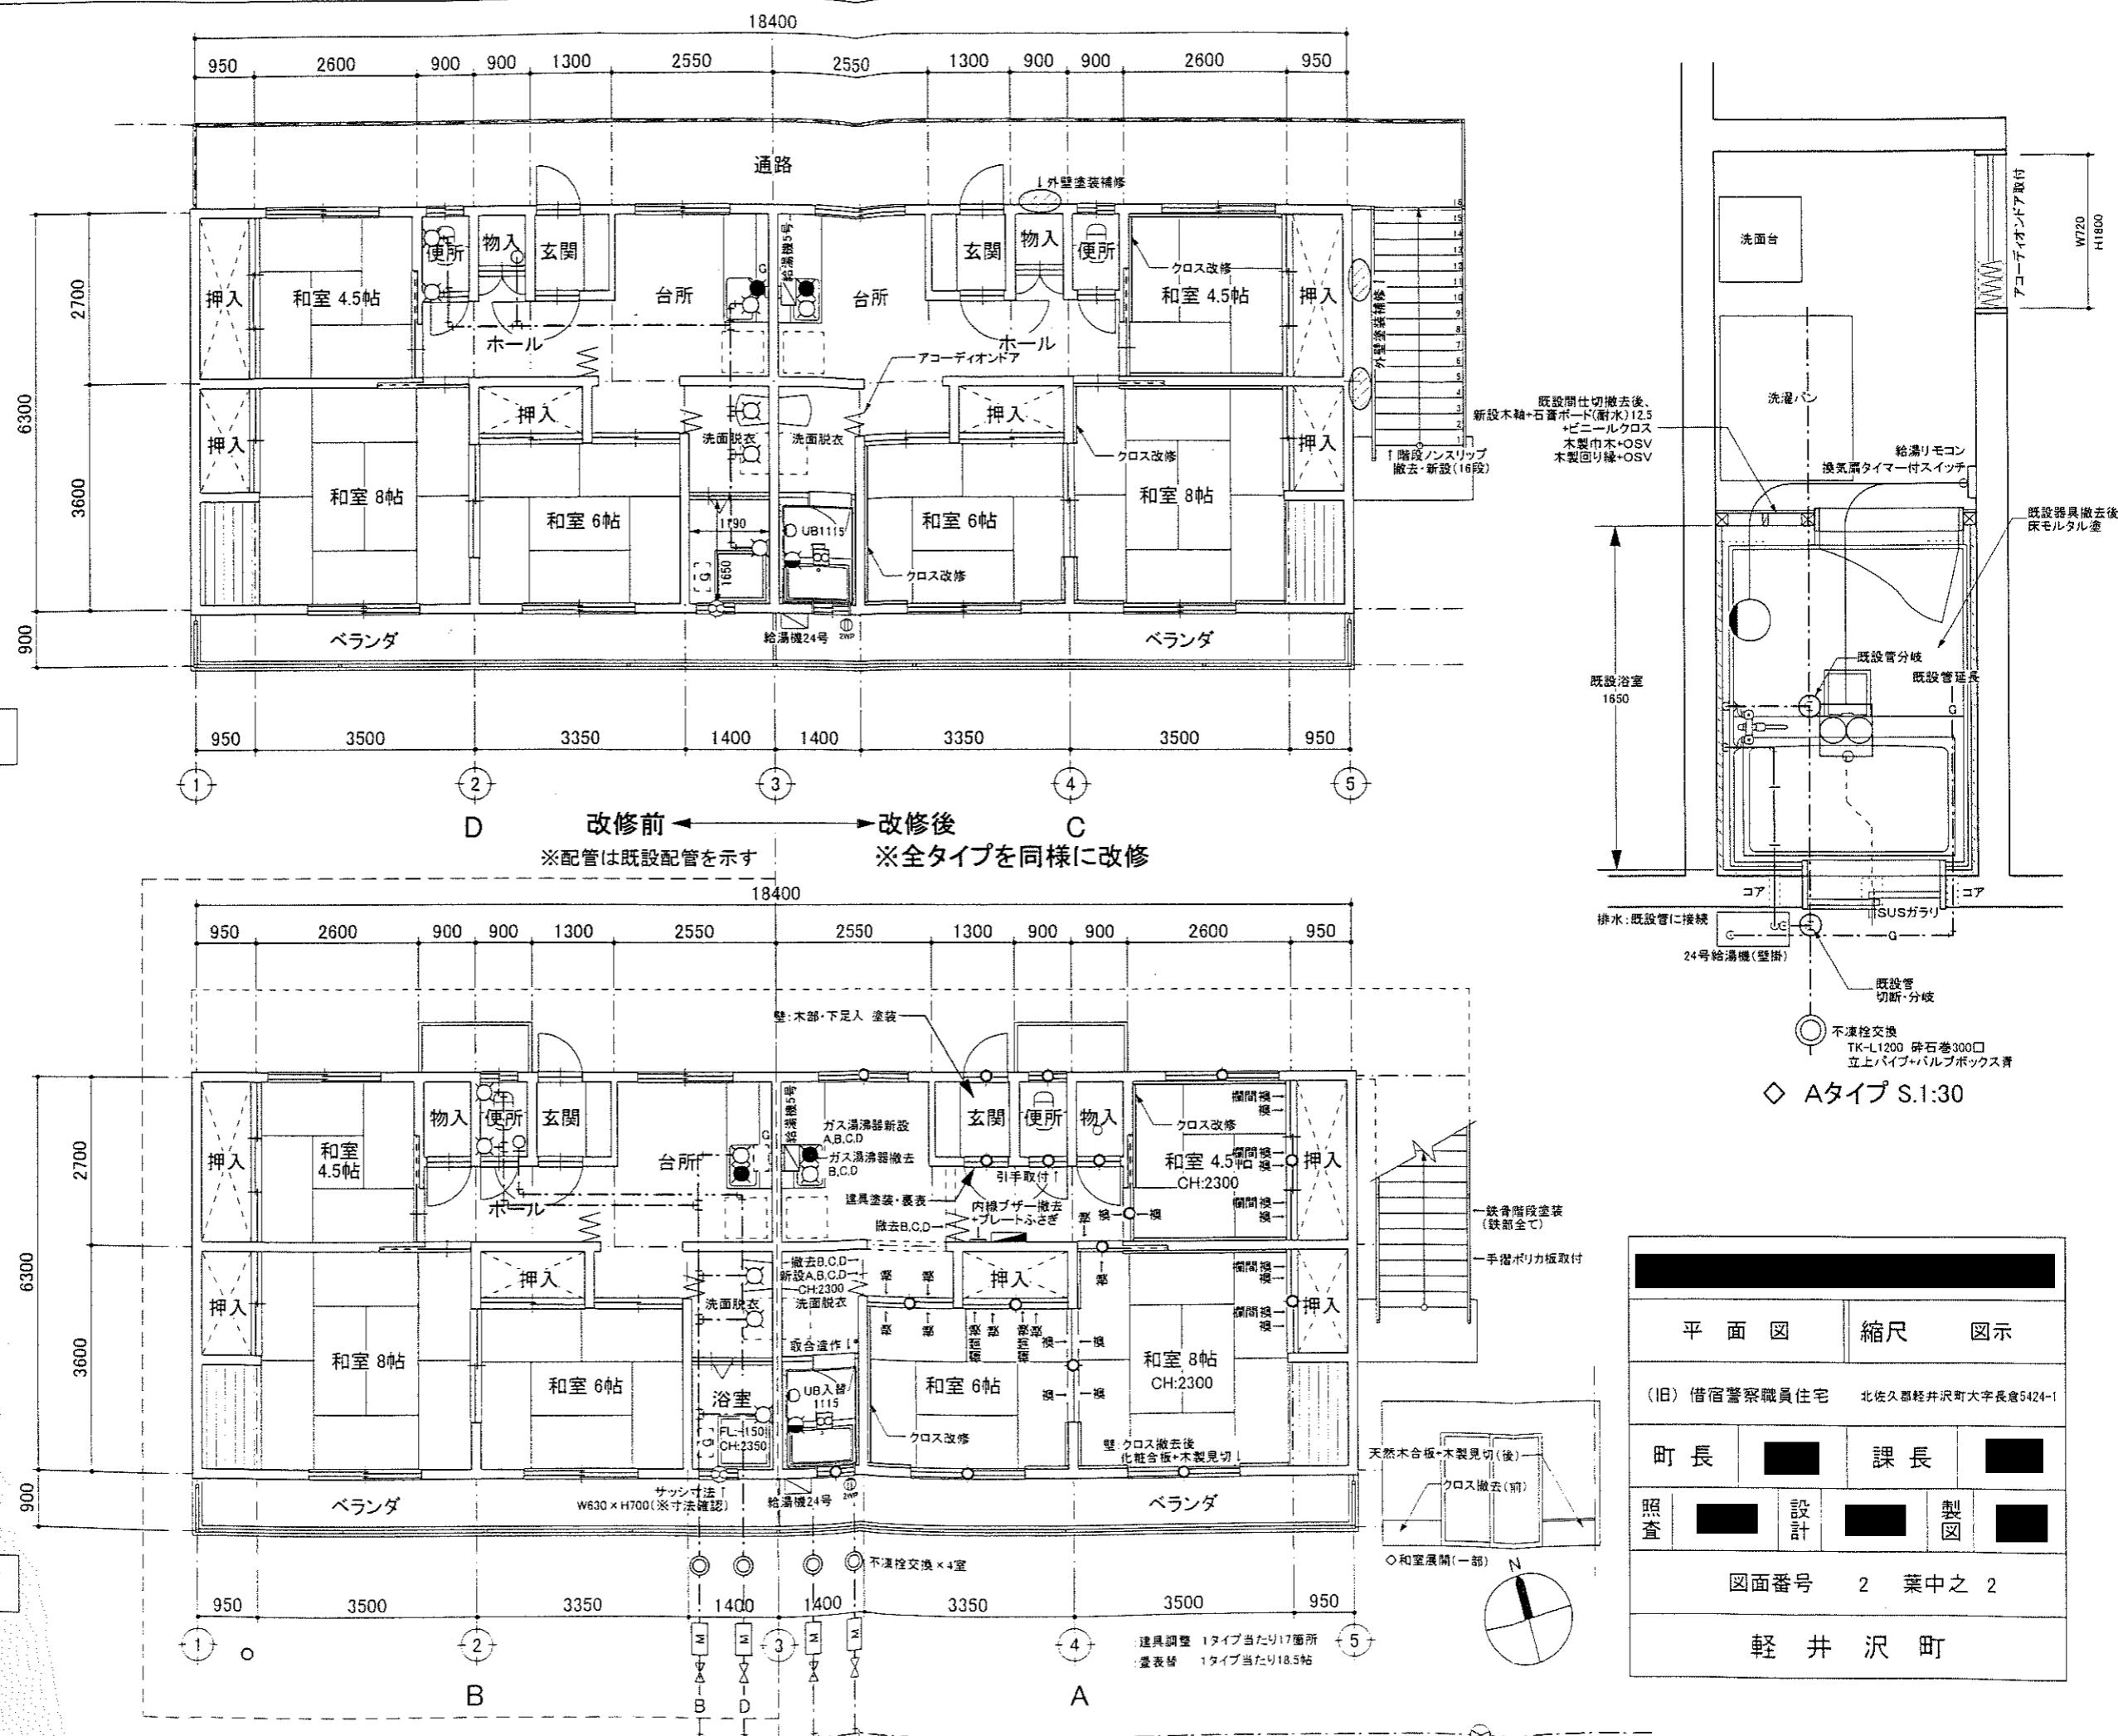




工事場所：旧警察官舎

案内図

工事場所：旧警察官舎

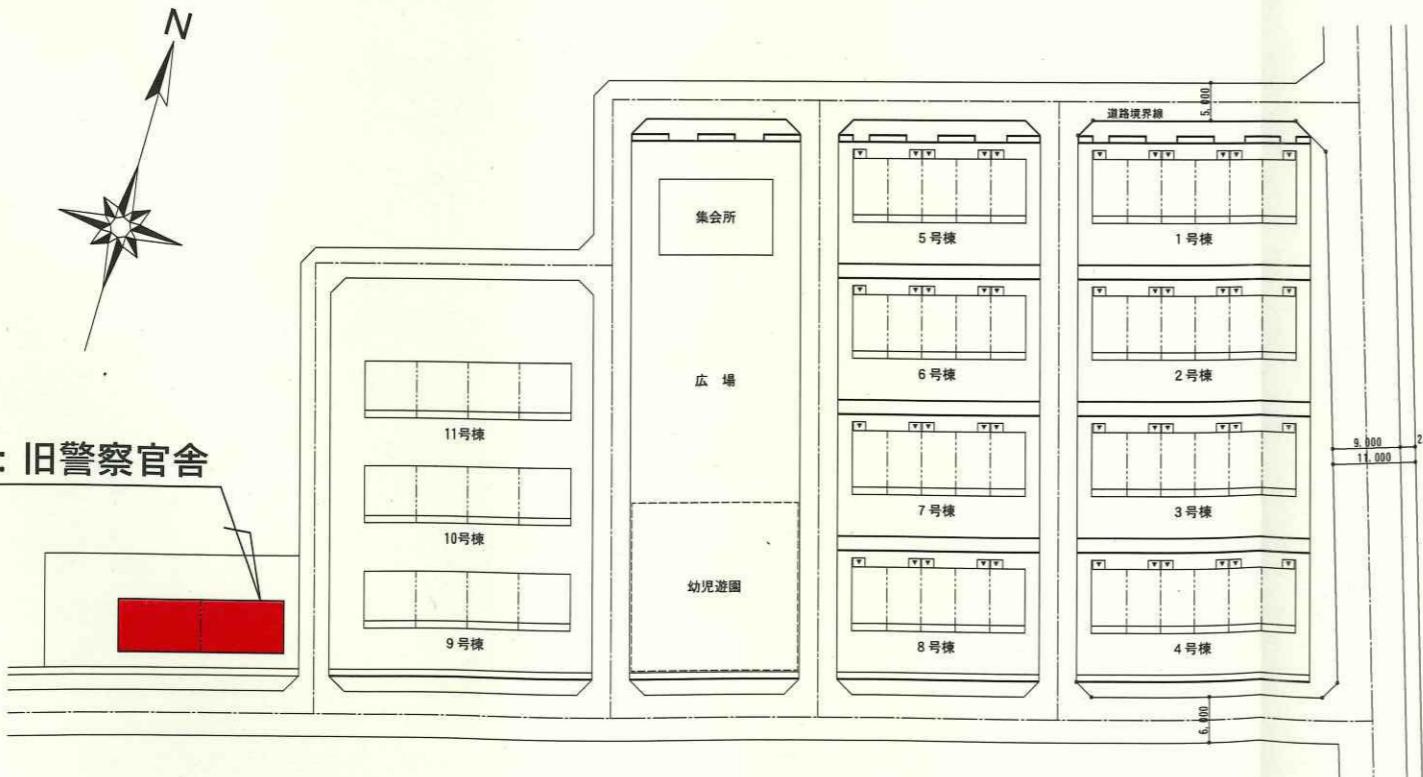

位置図 S=1/1,000

工事名	[Redacted]	
場所	軽井沢町大字発地風越1150-1	
図名	案内図・位置図	作成 2023.10.16 修正
縮尺	図示	図面番号 1 葉中之 1

軽井沢町

